
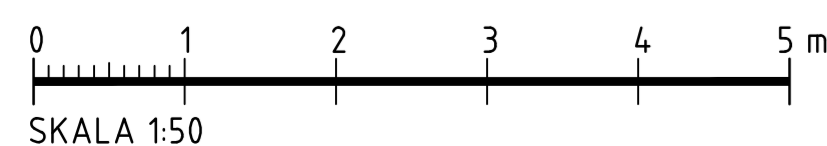
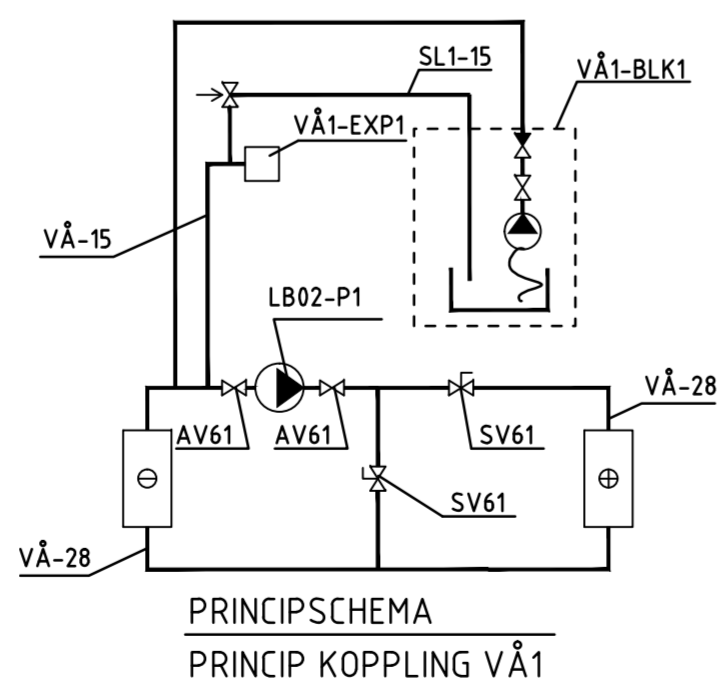


FÖRKLARINGAR

FÖRESKRIFTER

V1 = VATTENSERVIS, PE-RÖR
KV1 = KALLVATTEN, KOPPARRÖR
VV1 = VARMVATTEN, KOPPARRÖR
S1 = SPILLVATTEN, PP-RÖR
VS1 = VÄRME, RADIATOR

HÄNVISNINGAR

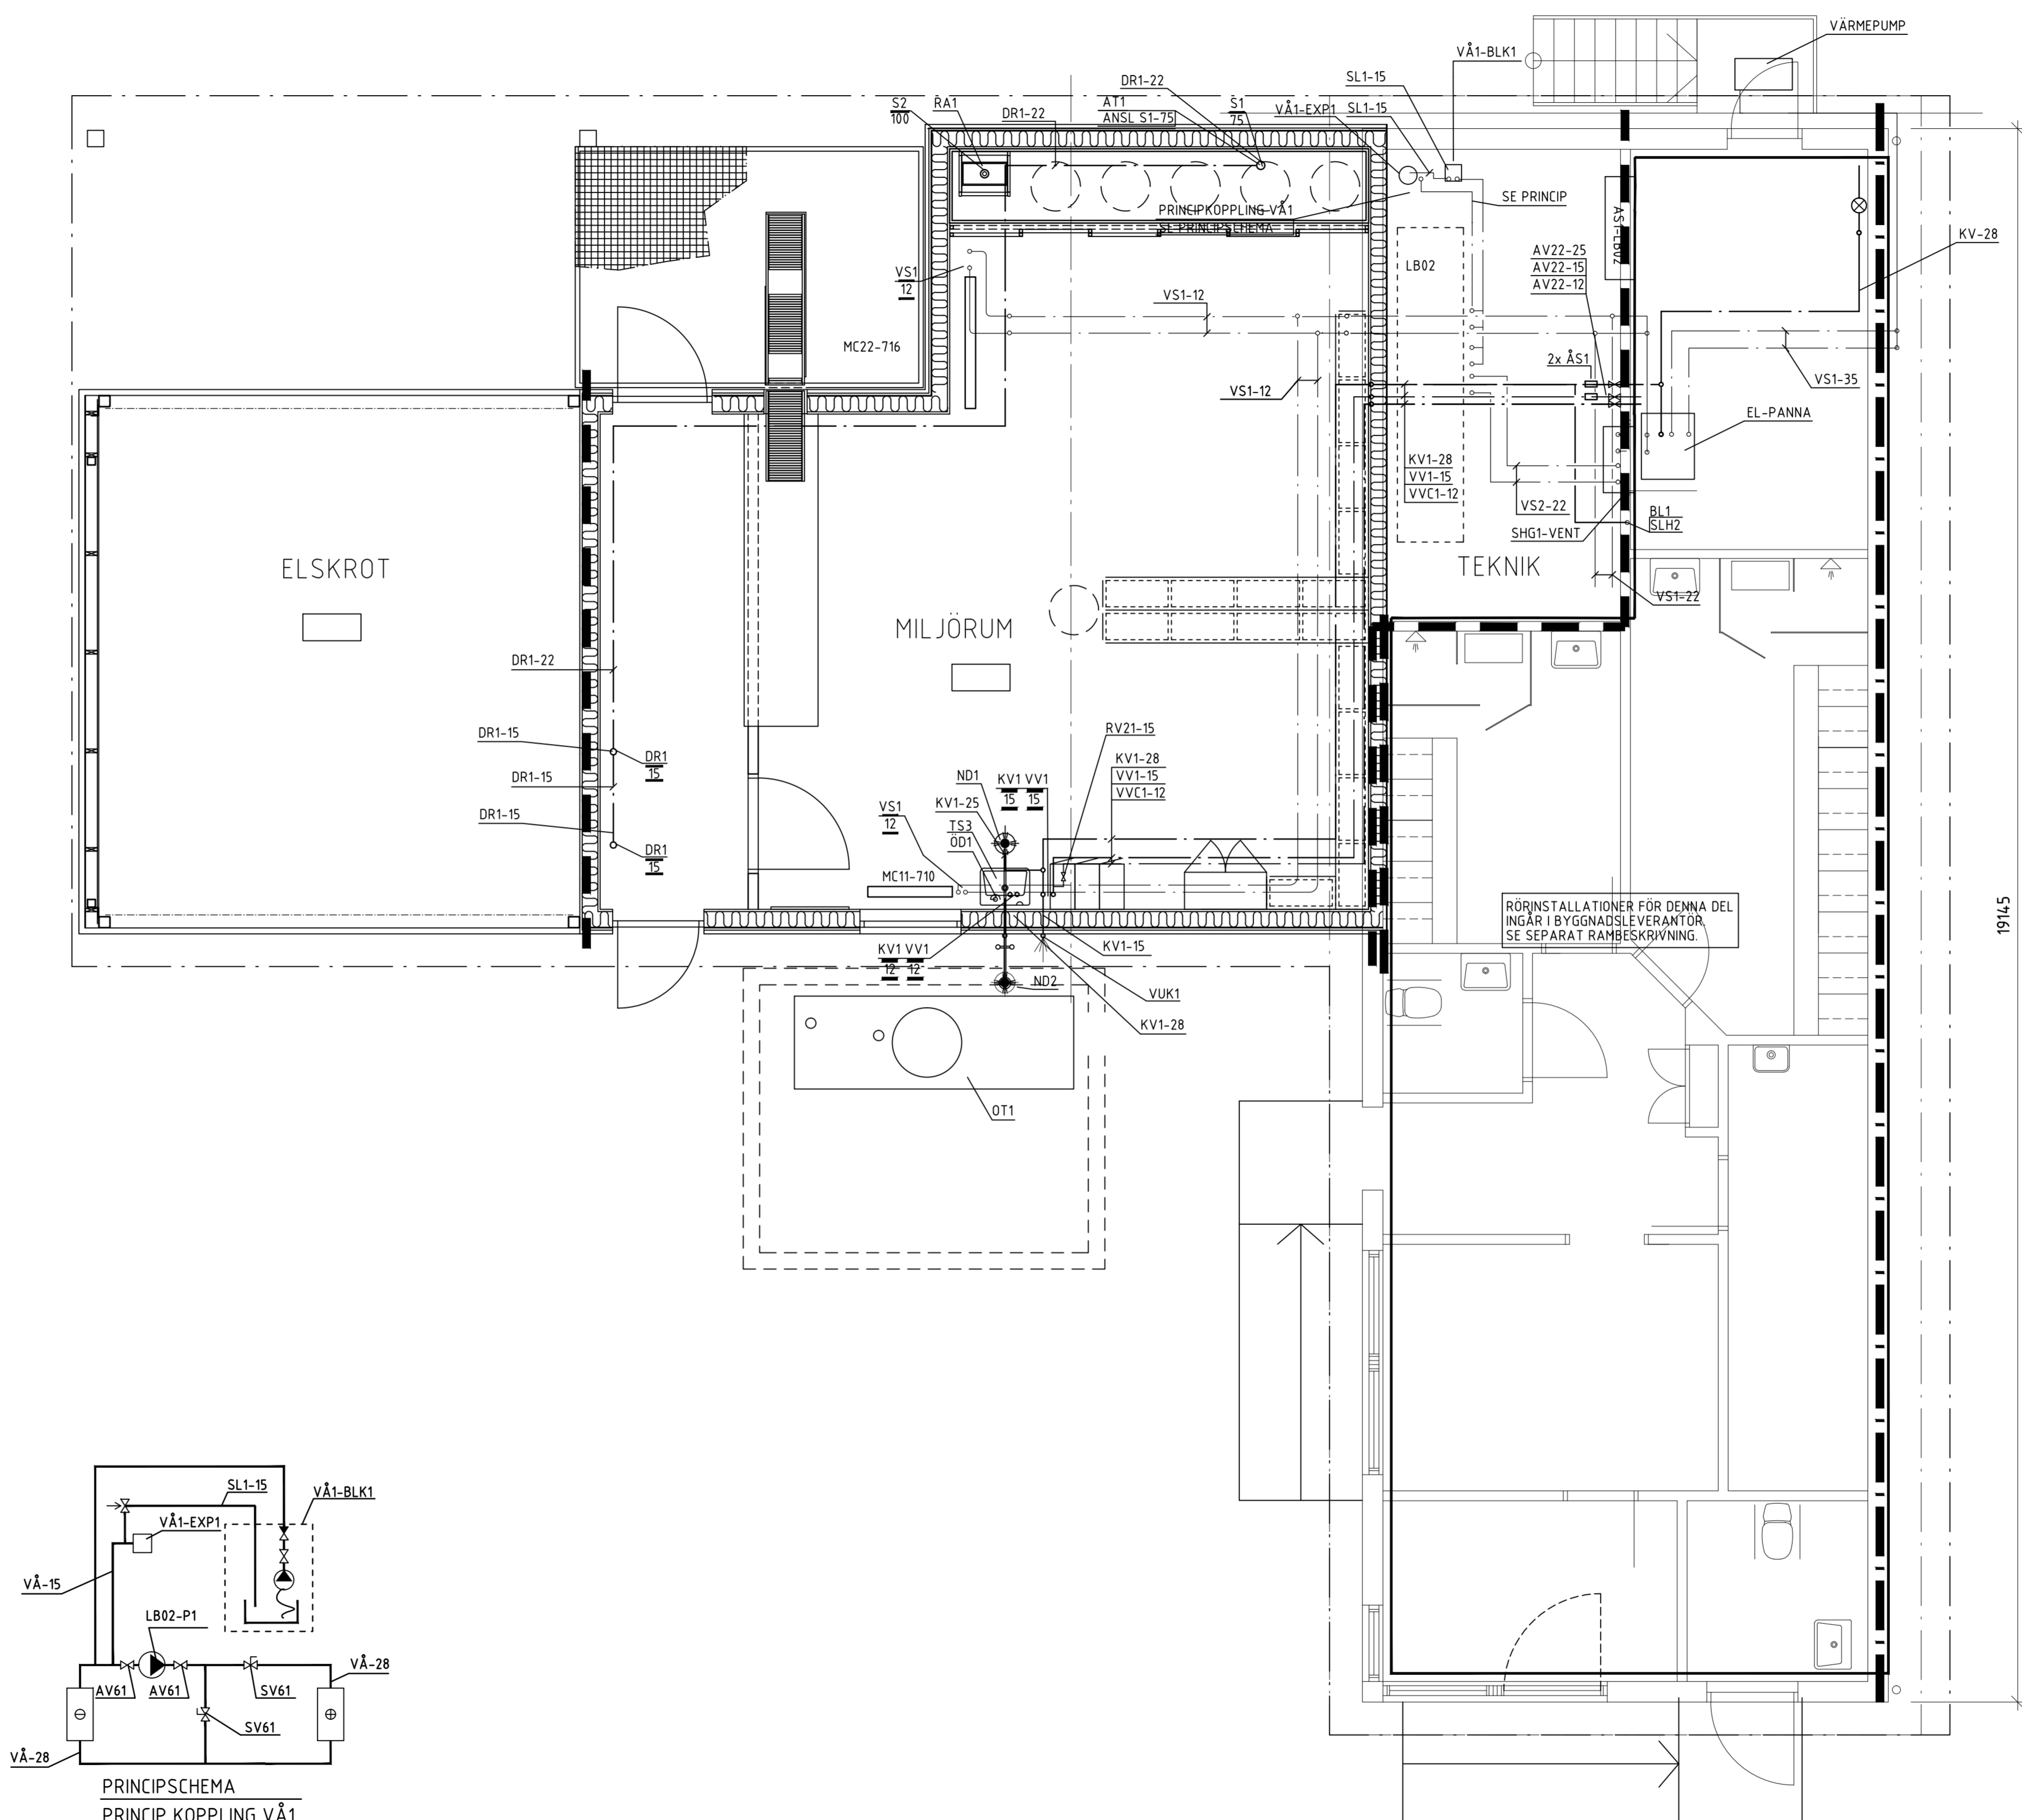

RELATIONSHANDLING		BET	ANT	ÄNDRINGEN AVSER	SIGN	DATUM
SWECO Systems AB Görnvällsgatan 22, Box 34044, 100 26 Stockholm Telefon: 08-695 60 00, Telefax: 08-695 60 10 Org.nr: 556303-9733, Säte Stockholm www.sweco.se				TRAFIKKONTORET AVD FÖR AVFALL		
		SÄTRA ÅTERVINNINGSCENTRAL PLAN				
RETAD AV KONSTRUKTORER AV J. NORDEN		ÖVERSEDD AV		RÖNSTALLATIONER		
DATUM 2013-12-06		ARBETSNUMMER 0744-0210		RITINGSNUMMER V50-01-01		ANDR BEF
				SKALA 1:50 (ALL)		