




PLAN

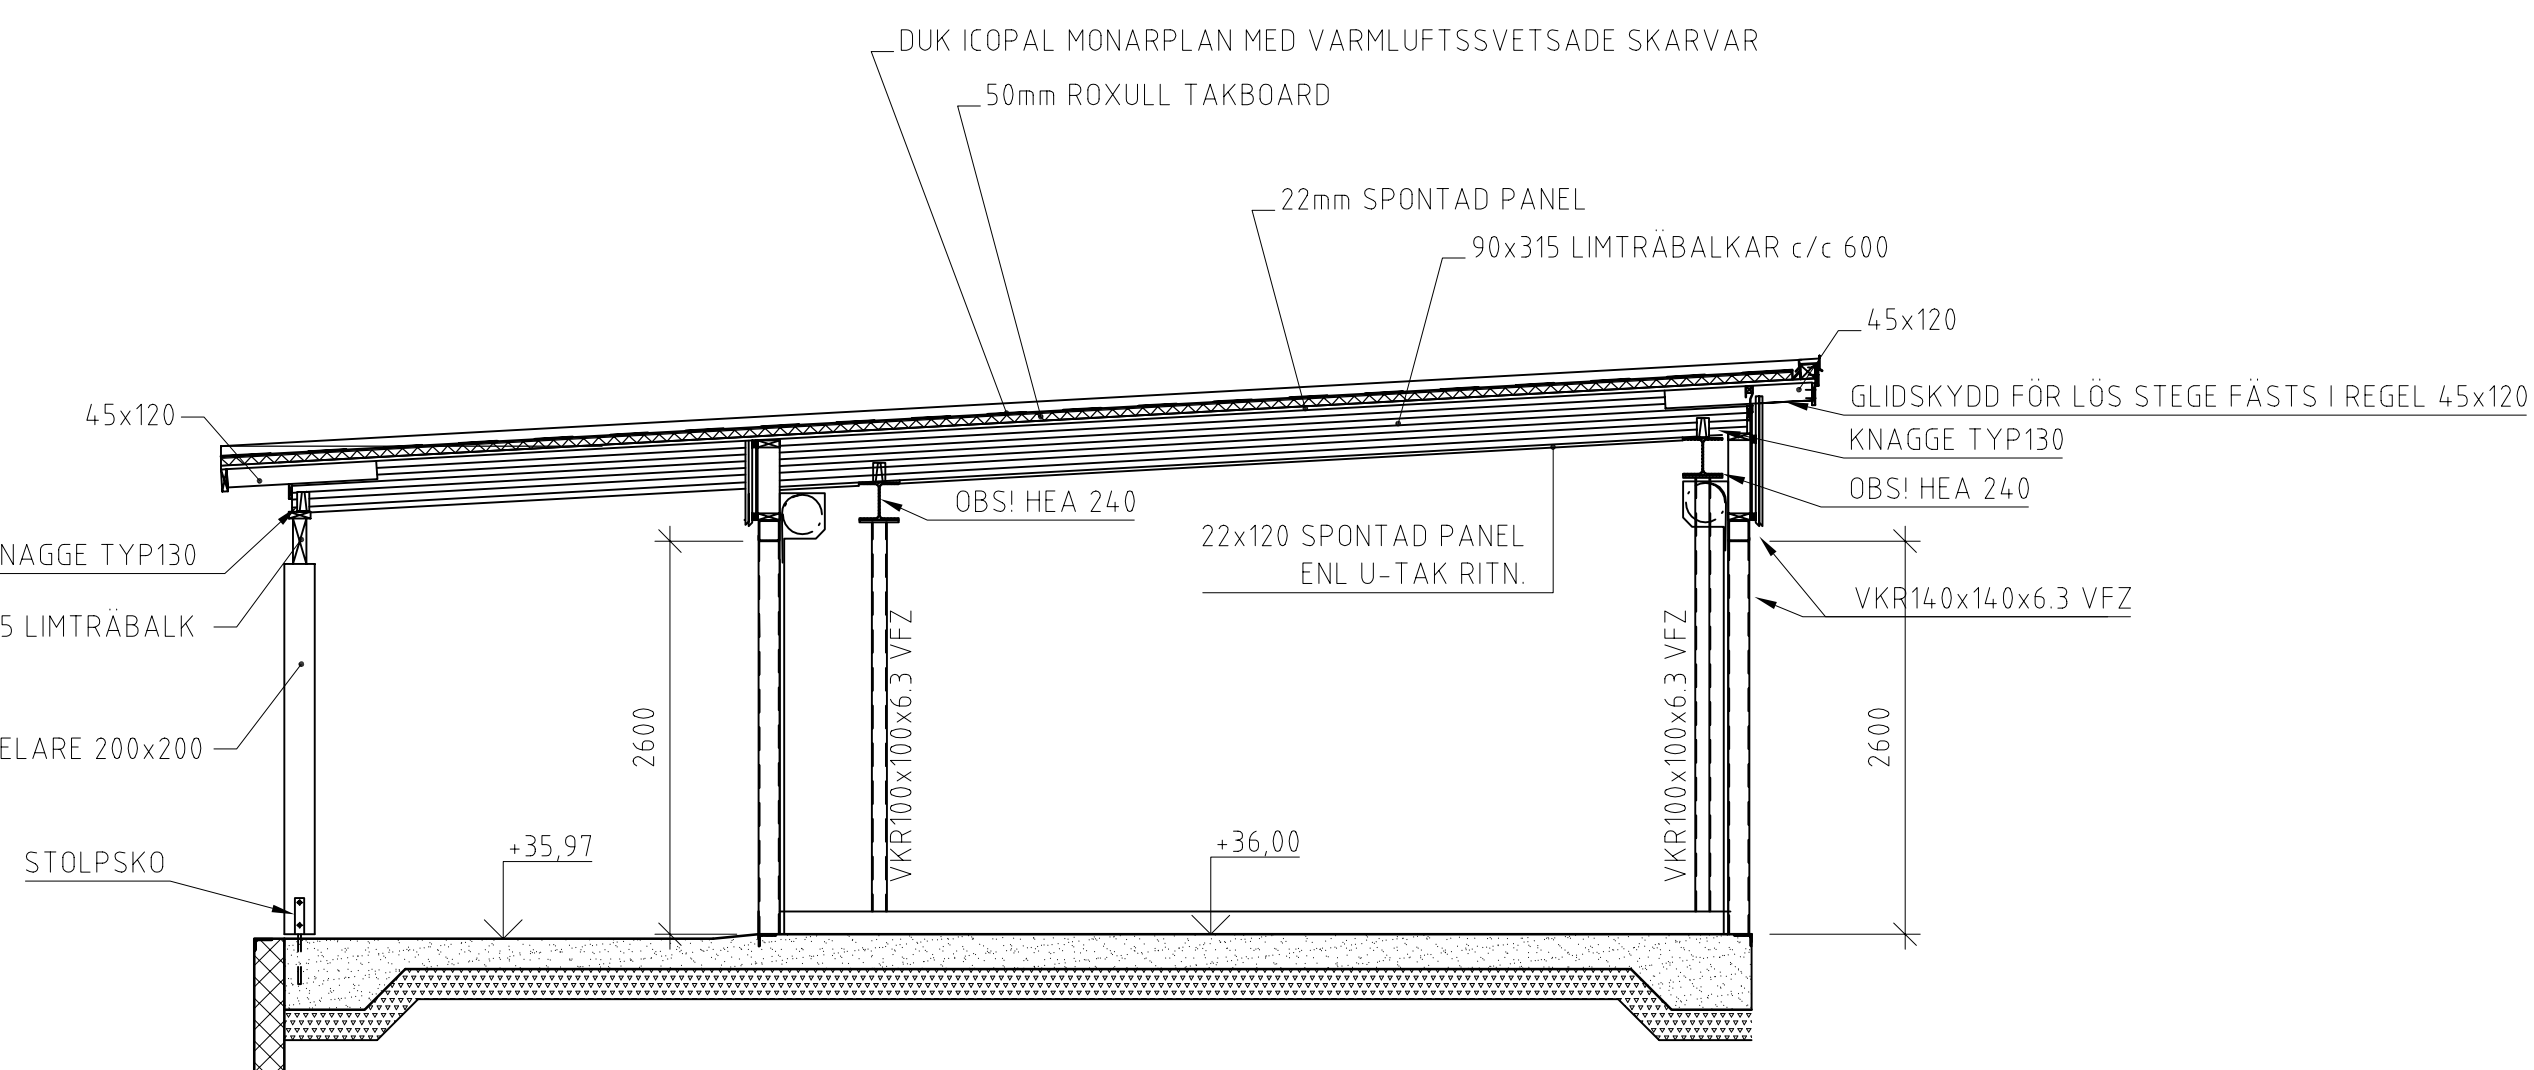

SEKTION A - A

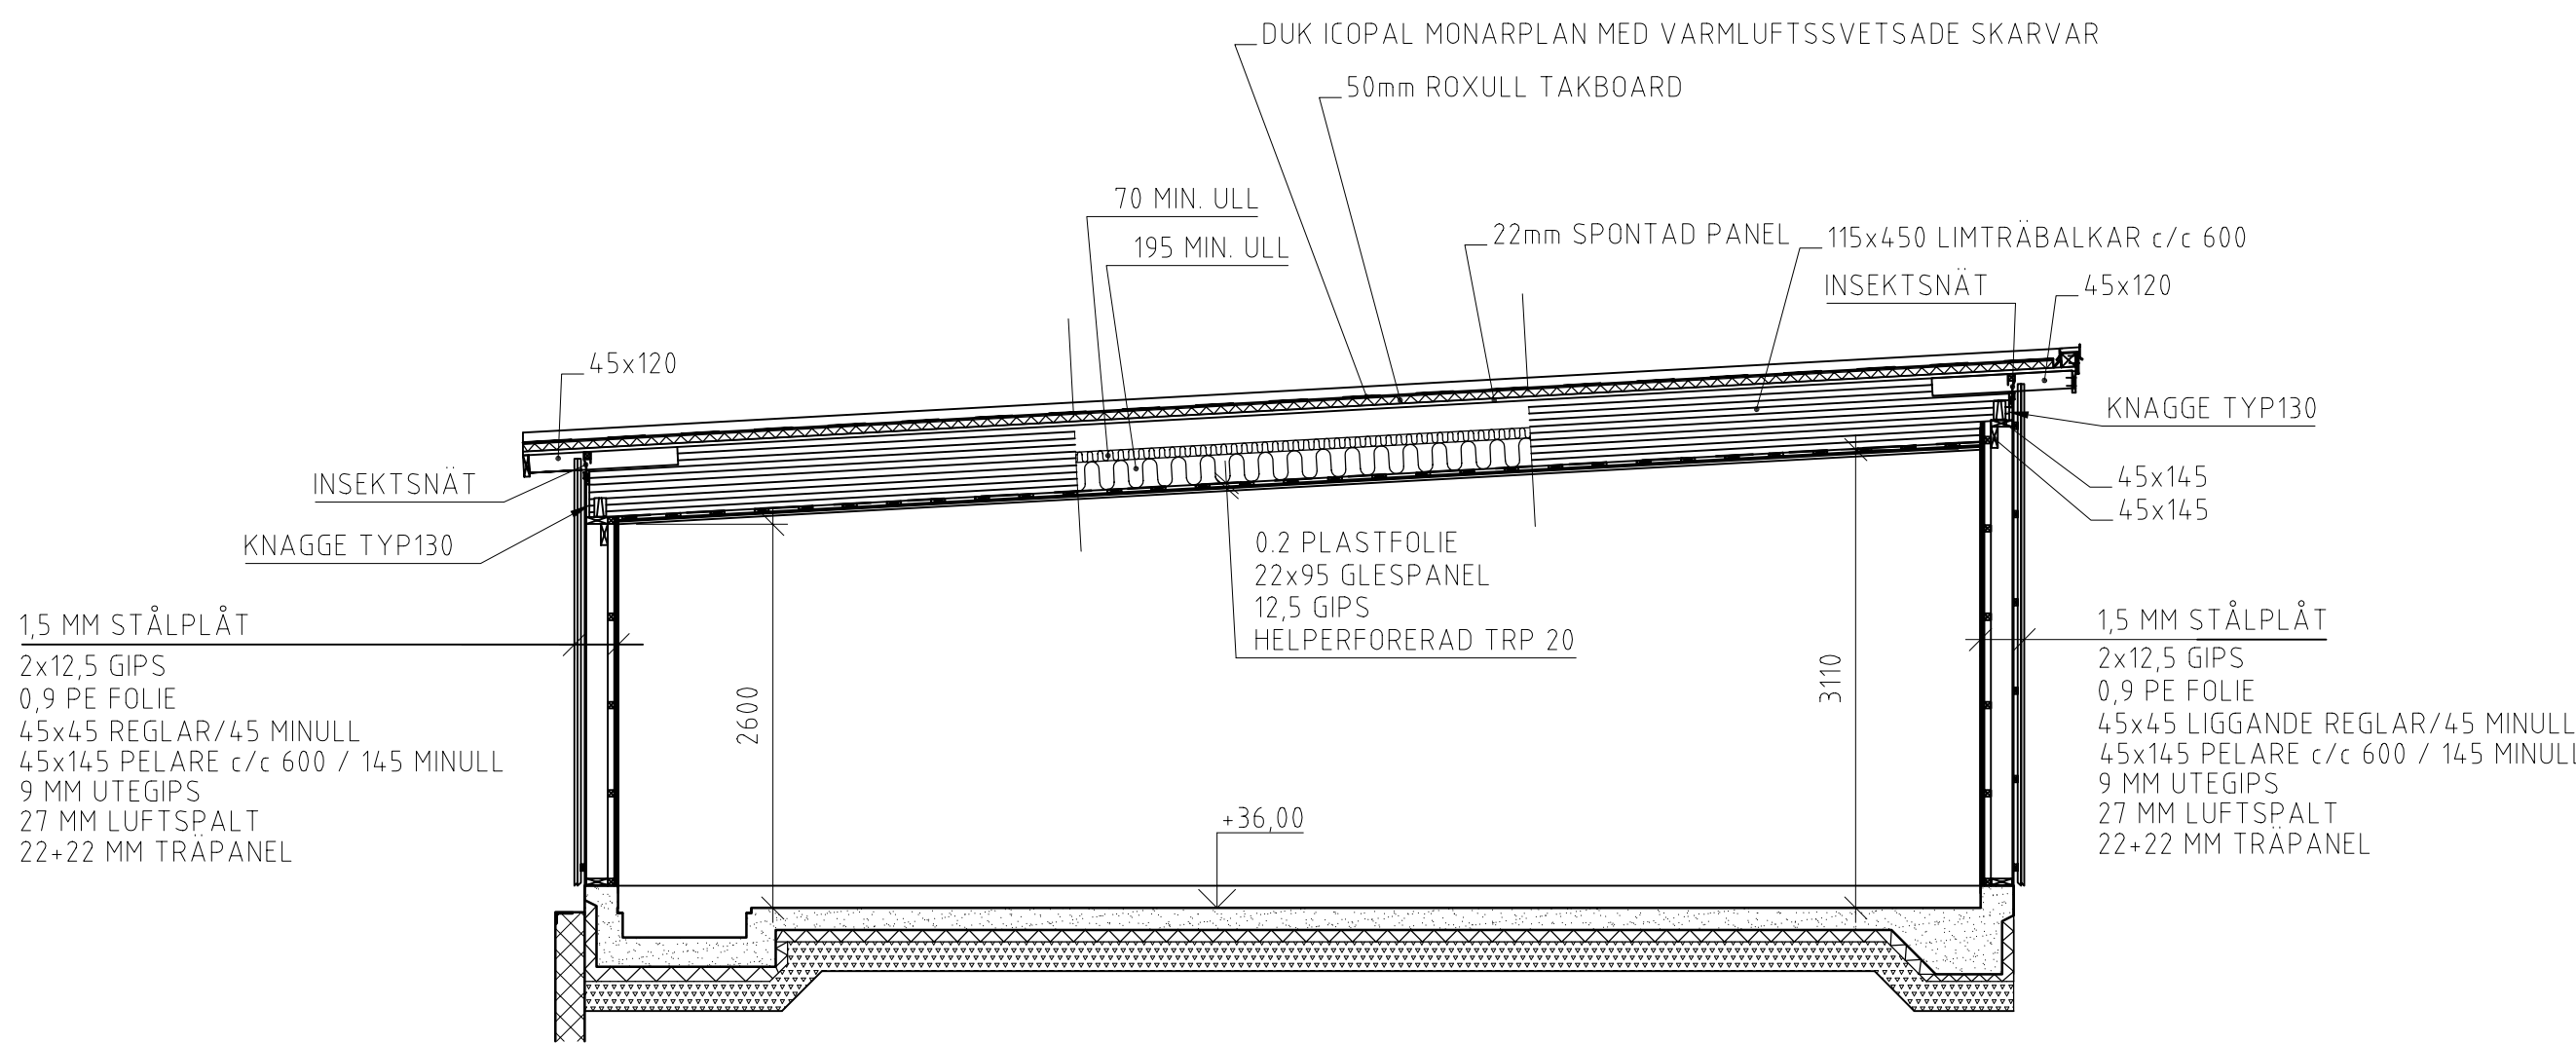

SEKTION B - B

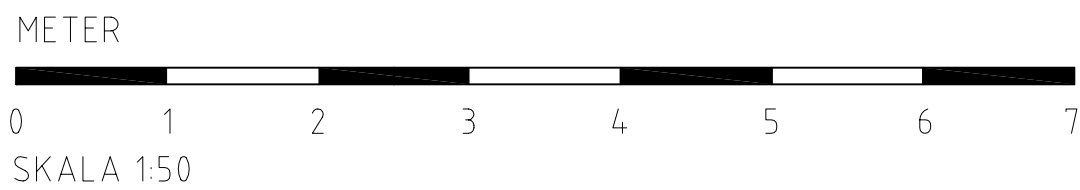

FÖRKLARINGAR

FÖRESKRIFTER

HÄNVISNINGAR

DETALJER, SE RITN 30:13  
STÅL, SE RITN 33:40

RELATIONSHANDLING			BET	ANT	ÄNDRINGEN AVSER	SEGN	DATUM
<div>SWECO Structure AB Gjörvellgatan 22, Box 34044, 100 26 Stockholm Telefon 08-692 55 00, Telefax 08-692 47 00 Org.nr. 556140-9557, site Stockholm www.sweco.se</div> <div></div>			<div><div>TRAFIKKONTORET AVD FÖR AVFALL</div><div>SÄTRA ÅTERVINNINGSCENTRAL MILJÖSTATION OCH ELSKROT STOMME, ÖVERBYGGNAD</div></div> <div>SKALA 1:50 (A1L)</div>				
RITAD AV: KONSTRUKTÖR AD AV KAAN		GRÄNSKAD AV ANKA					
DATUM 2013-12-19		ARBETSNUMMER 0744-0210		RITNINGSNUMMER 30:12		ANDR BET	