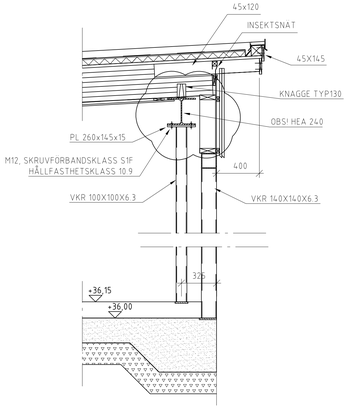

SEKTION D-D
SKALA 1:20

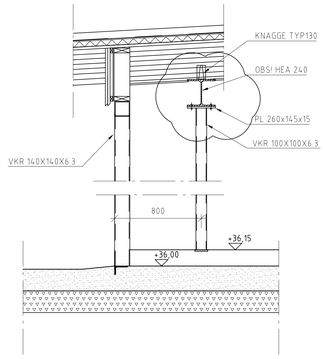

SEKTION E-E
SKALA 1:20

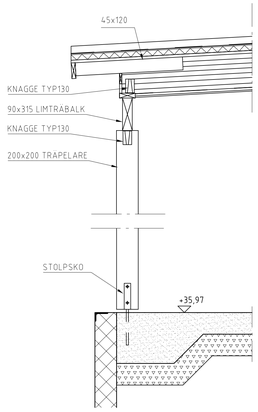

SEKTION H-H
SKALA 1:20

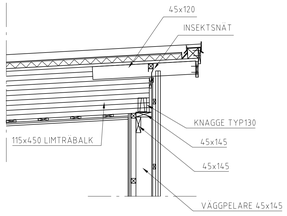

SEKTION J-J
SKALA 1:20

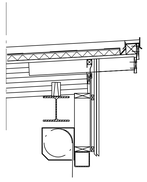

SEKTION C-C
SKALA 1:20

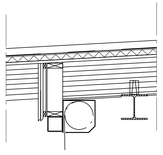

SEKTION F-F
SKALA 1:20

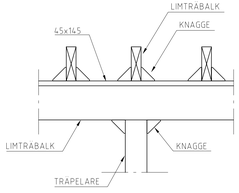

SEKTION I-I
SKALA 1:20

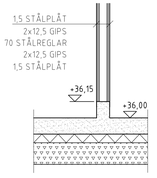

SEKTION L-L
SKALA 1:20

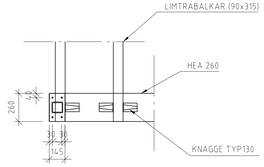

PLAN
SKALA 1:20

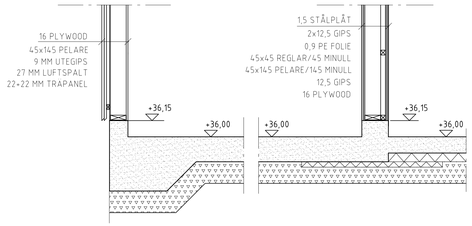

SEKTION G-G
SKALA 1:20

FÖRKLARINGAR

FÖRESKRIFTER

HÄNVISNINGAR

PLAN OCH HUVUDSEKTIONER, SE RITN 30:12
STÅL KONSTRUKTIONER, SE RITN 33:40

METER
0 0.2 0.4 0.6 0.8 1.0 1.2 1.4
SKALA 1:20

RELATIONSHANDLING

BET	ANT	ÄNDRINGEN AVSER	SIGN	DATUM

SWECO Structures AB
Gjutmästargatan 22, Box 34044, 100 26 Stockholm
Telefon 08-692 55 00, Telefax 08-552 47 00
Org.nr. 556140-0937, säte Stockholm
www.sweco.se

SWECO

RITAD AV, KONSTRUERAD AV	GRANSKAD AV
SASH	EVTI
DATUM	
2013-12-19	

TRAFIKKONTORET
AVD FÖR AVFALL
SÄTRA ÅTERVINNINGSCENTRAL
MILJÖSTATION OCH ELSKROT
DETALJER
SKALA 1:20 (A1,L)

ARBETSNUMMER	RITNINGSNUMMER	ÄNDR. BET
0744-0210	30:13	