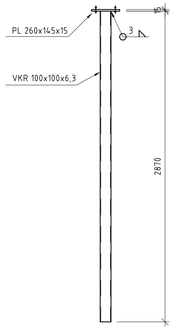

VÄGGPELARE, ANTAL: 2 ST
SKALA 1:20

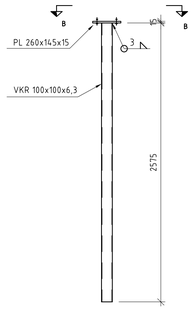

VÄGGPELARE, ANTAL: 2 ST
SKALA 1:20

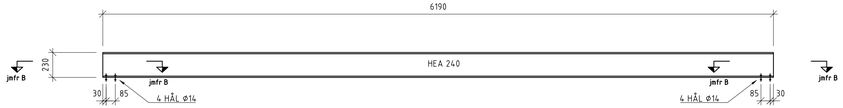

TAKBALK, ANTAL: 2 ST
SKALA 1:20

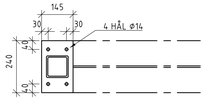

SEKTION B-B, PL 240x145x15
ANTAL: 4 ST
SKALA 1:10

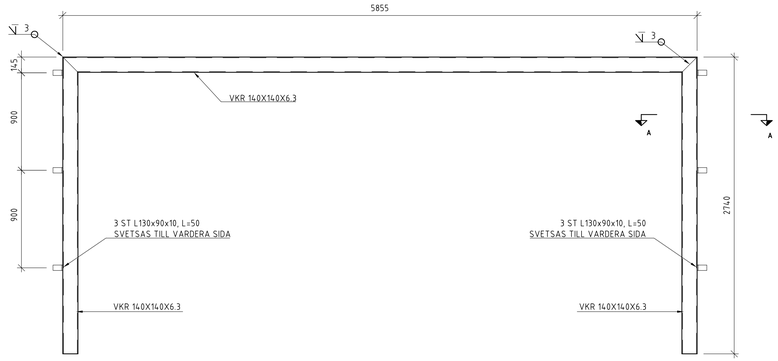

PORTOMFATTNING ANTAL: 2 ST
SKALA 1:20

L-PROFIL SVETSAS TILL PELARE

SEKTION A
SKALA 1:10

FÖRKLARINGAR

FÖRESKRIFTER

HÄNVISNINGAR

PLAN OCH SEKTIONER 30:11, 30:12

METER
0 0.2 0.4 0.6 0.8 1.0 1.2 1.4
SKALA 1:20

RELATIONSHANDLING

BET	ANT	ÄNDRINGEN AVSER	SIGN	DATUM

SWECO Structures AB
Gjörwellsgatan 22, Box 34044, 100 26 Stockholm
Telefon 08-692 55 00, Telefax 08-652 47 00
Org.nr. 556140-0557, säte Stockholm
www.sweco.se

SWECO

RITAD AV, KONSTRUERAD AV	GRANSKAD AV
SASH	EVTI

DATUM
2013-12-19

TRAFIKKONTORET
AVD FÖR AVFALL
SÄTRA ÅTERVINNINGSCENTRAL
ELSKROT
STÅL
SKALA 1:20 (A1L)

ARBETSNUMMER	RITNINGSNUMMER	ÄNDR BET
0744-0210	33:40	