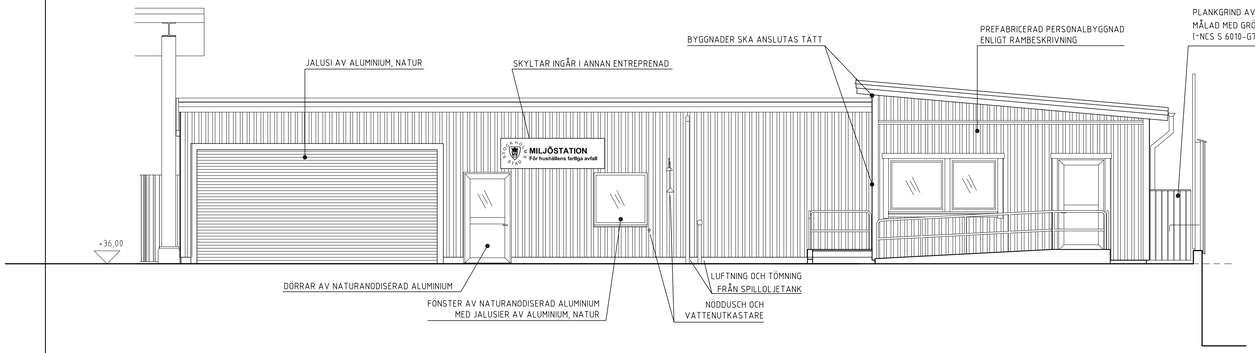

FASAD MOT SÖDER

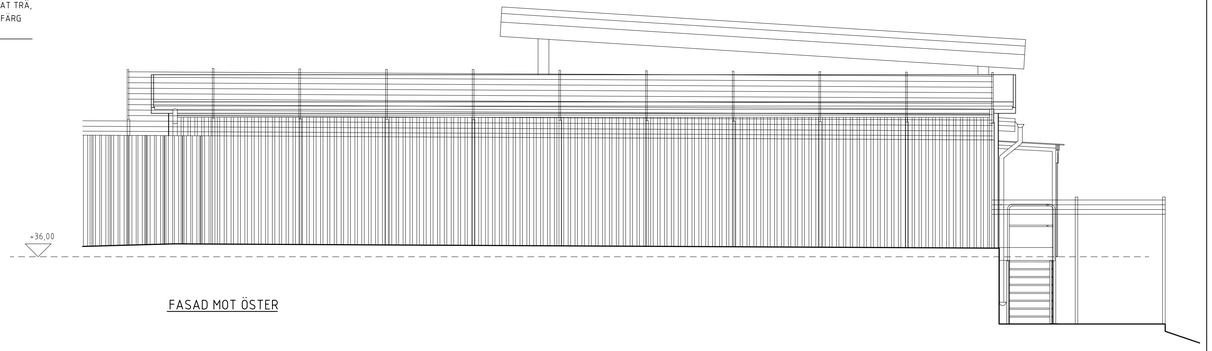

FASAD MOT ÖSTER

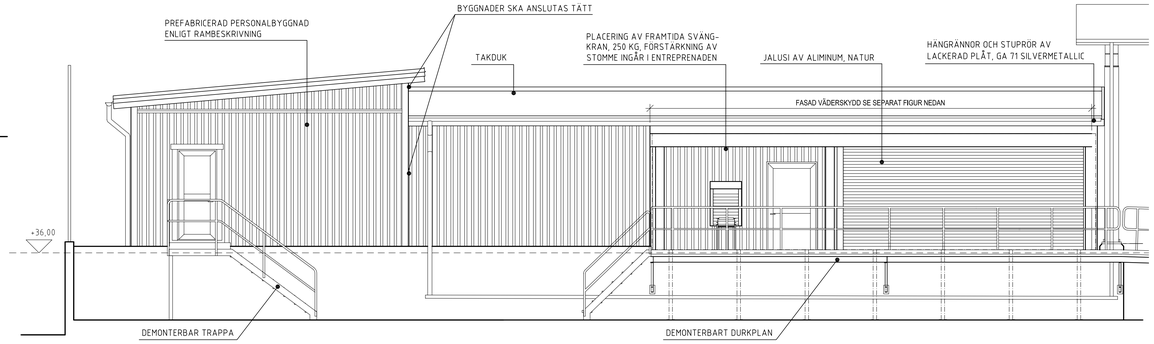

FASAD MOT NORR

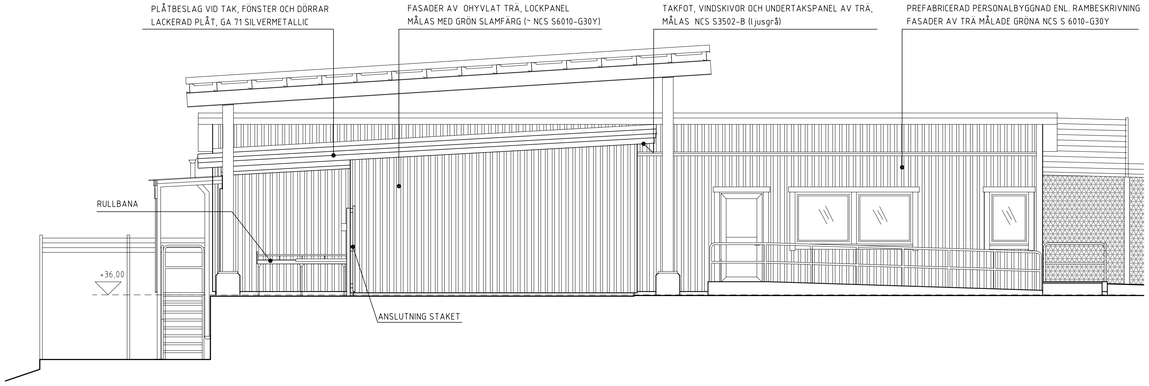

FASAD MOT VÄSTER

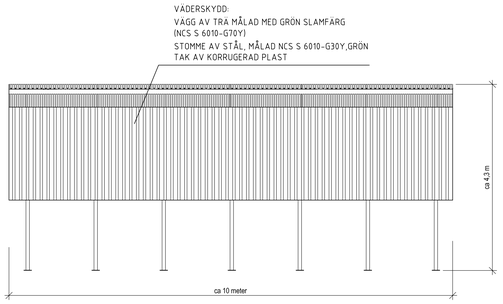

METER
0 1 2 3 4 5 6 7
SKALA 1:50

RELATIONSHANDLING

SWECO Structures AB
Gjutmästargatan 22, Box 34044, 100 26 Stockholm
Telefon 08-692 55 00, Telefax 08-552 47 00
Org.nr. 556140-0557, säte Stockholm
www.sweco.se

RITAD AV, KONSTRUERAD AV	GRANSKAD AV
KAAN	ANKA
DATUM	
2013-12-19	

BET	ÄNT	ÄNDRINGEN AVSER	SIGN	DATUM

TRAFIKKONTORET
AVD FÖR AVFALL
SÄTRA ÅTERVINNINGSCENTRAL
MILJÖSTATION OCH ELSKROT
FASADER
SKALA 1:50 (A1,L)

ARBETSNUMMER	RITNINGSNUMMER	ÄNDR. BET.
0744-0210	30:18	